


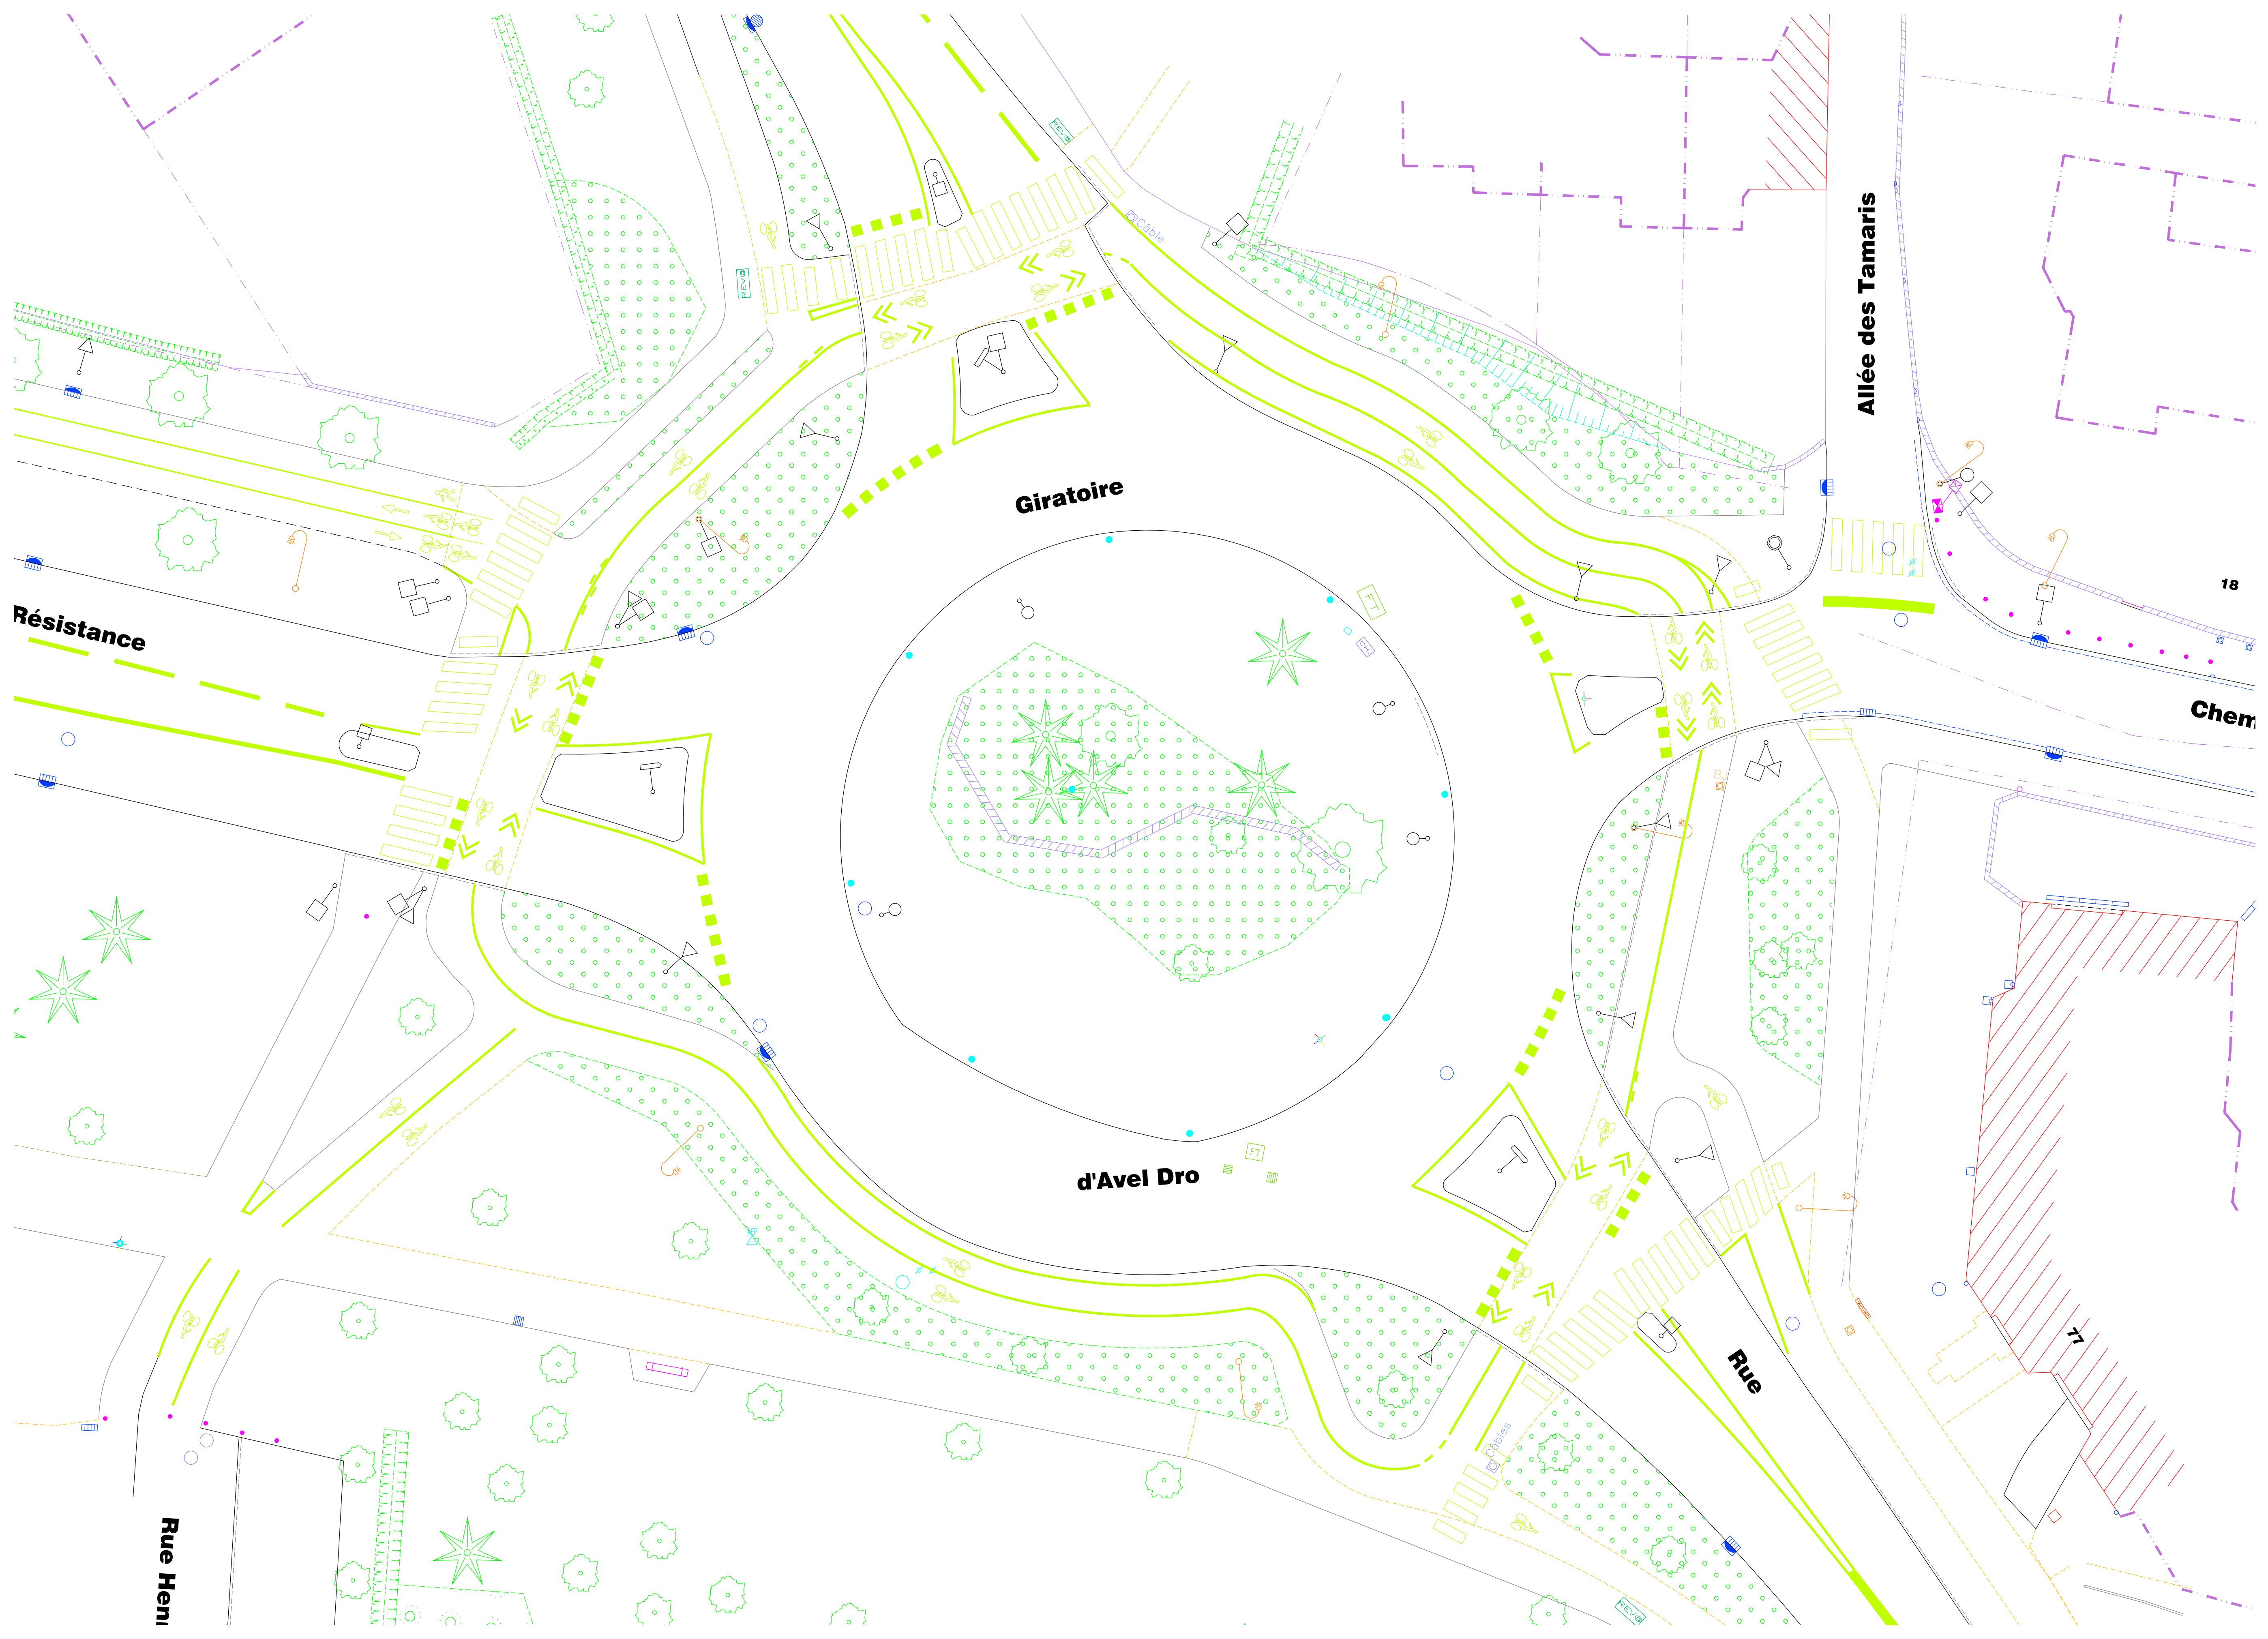

Giratoire

d'Avel Dro

Résistance

Allée des Tamaris

Chem

Rue

Rue Henri

18

17